


Vervielfältigungen der Pläne sind nicht gestattet! Höhenbezug: DHHN'92

Datum: 05.06.2020 Maßstab: 1 : 500 Blatt Nr.: 1 von: 1 Blatt

WAZV „Elbe-Elster-Jessen“
OT Grabo
Jessen Str. 14
06917 Jessen
Tel. 03537/2648-0
Fax 2648-26

Lageplanausschnitt: TW

**OL Jessen,
Annaburger Straße**

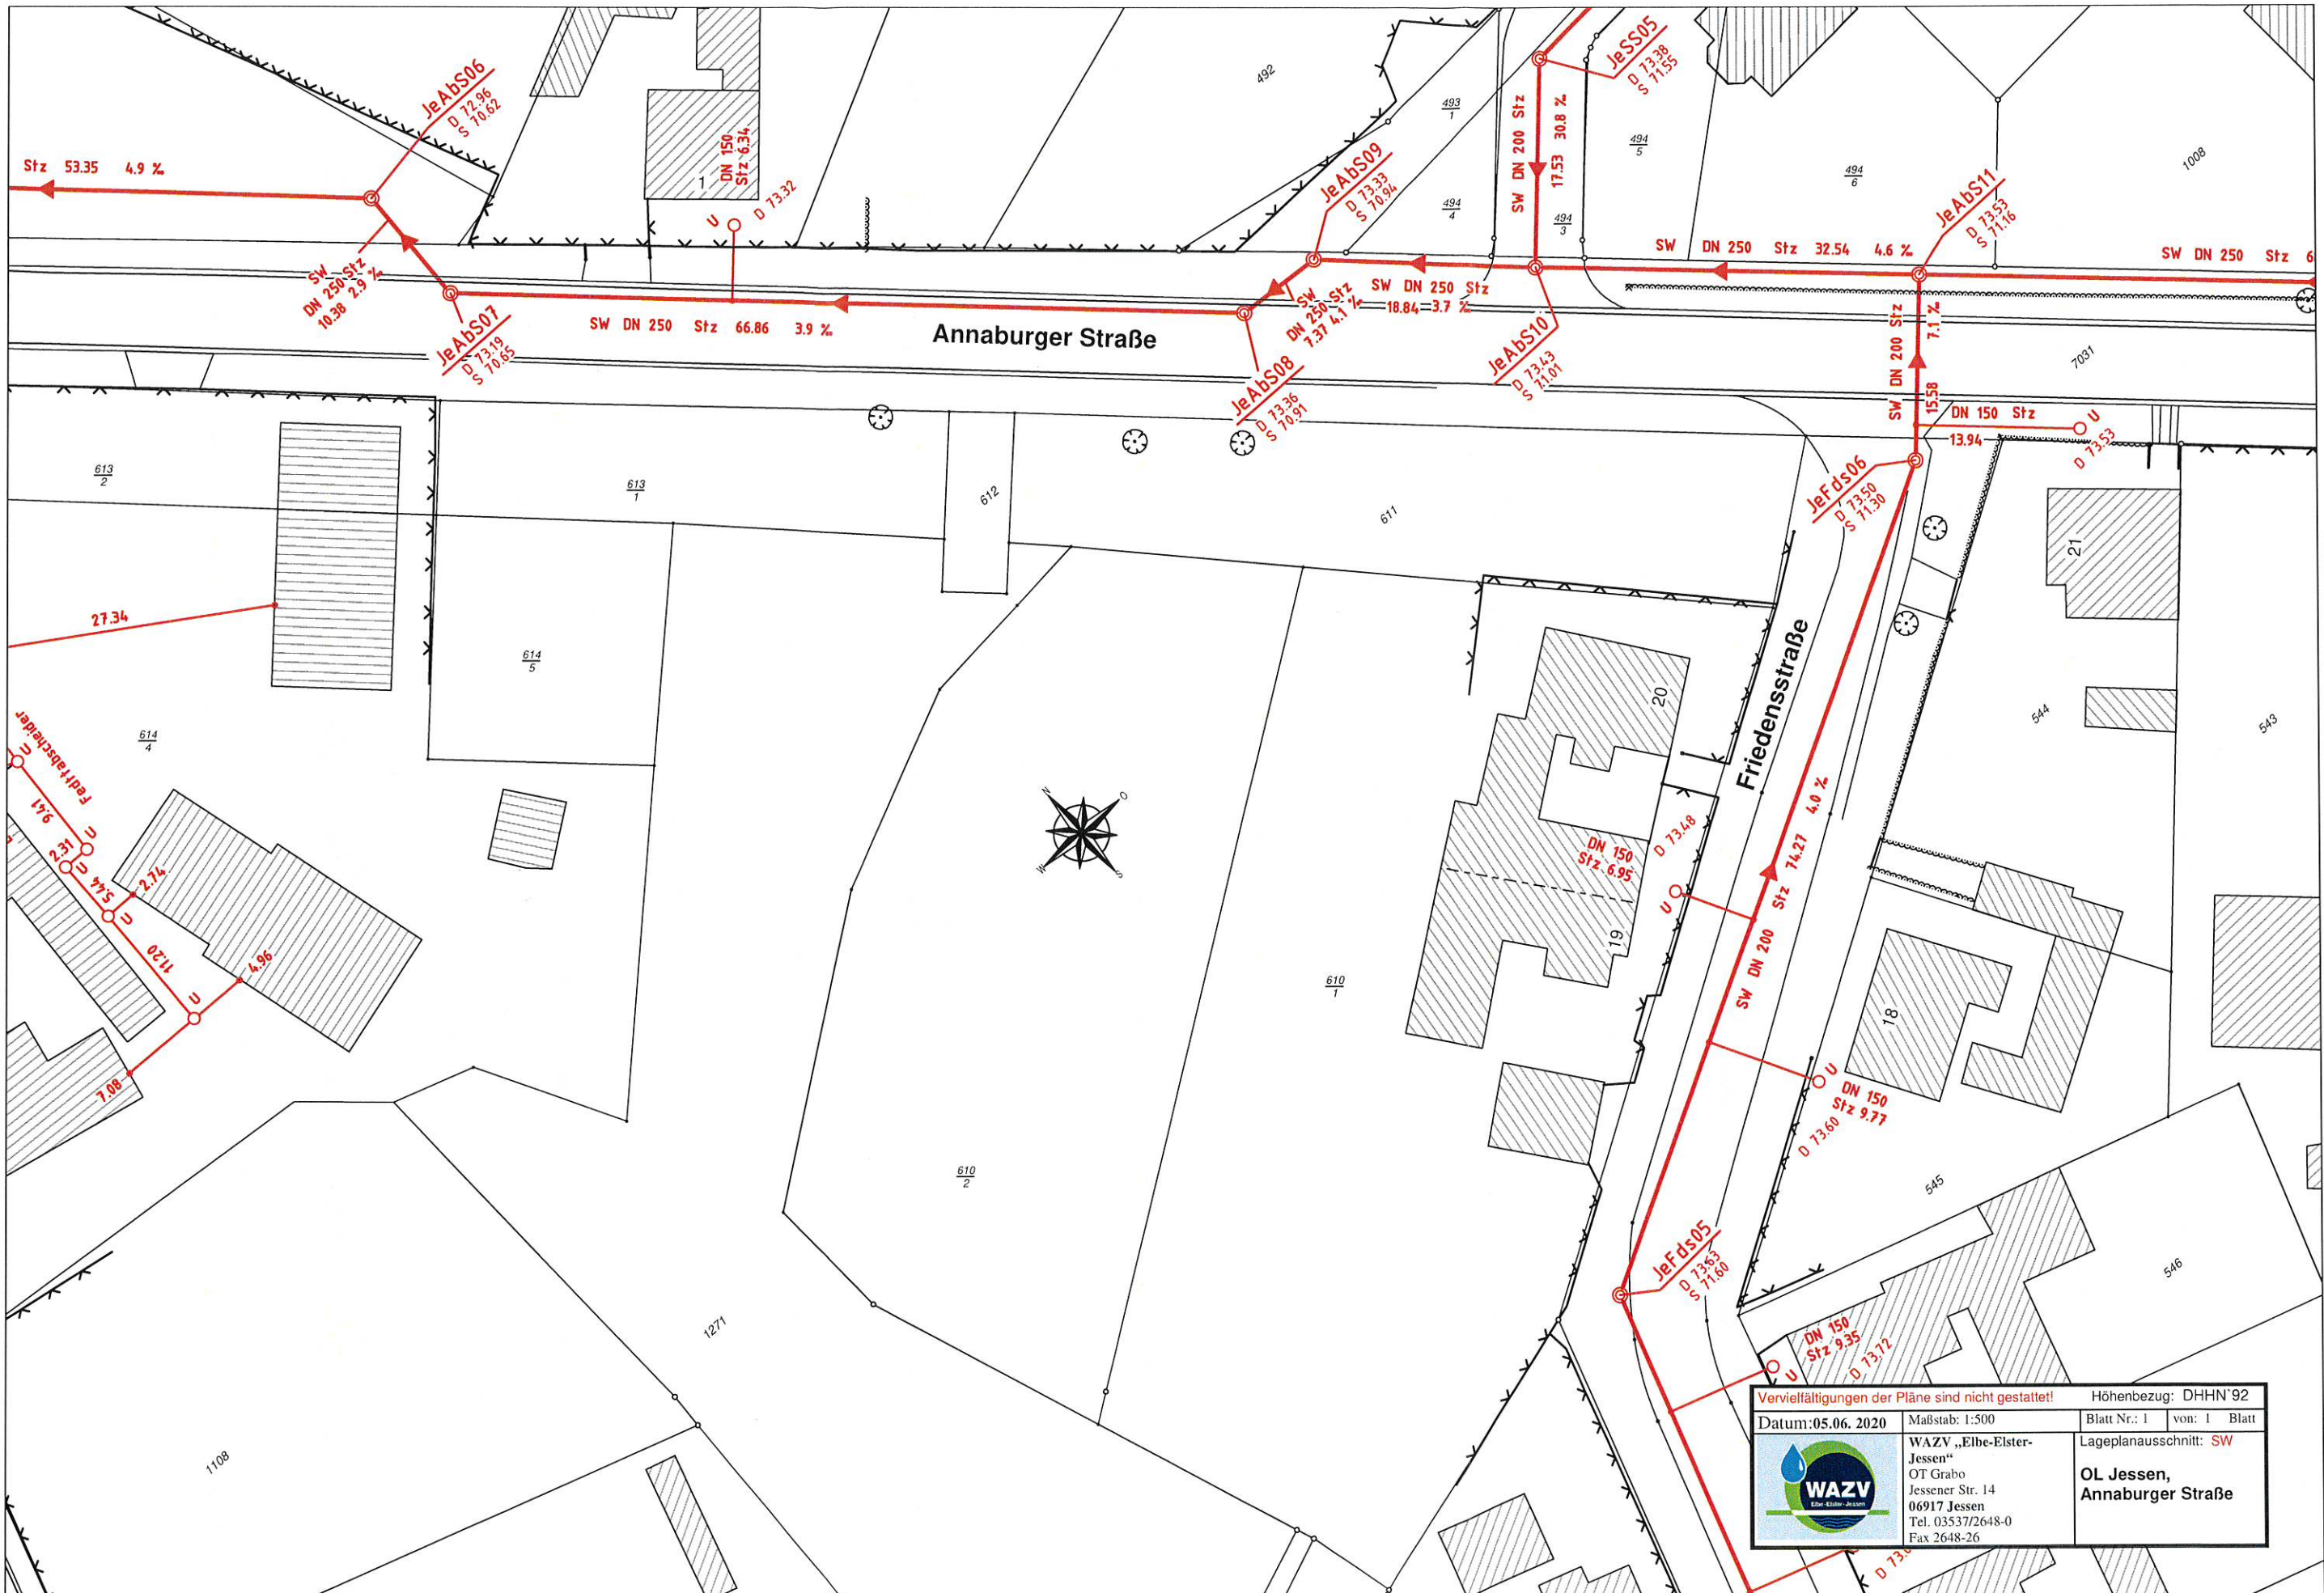

Vervielfältigungen der Pläne sind nicht gestattet!		Höhenbezug: DHHN'92	
Datum: 05.06. 2020	Maßstab: 1:500	Blatt Nr.: 1	von: 1 Blatt
 WAZV Elbe-Elster-Jessen		Lageplanausschnitt: SW OL Jessen, Annaburger Straße	
WAZV „Elbe-Elster-Jessen“ OT Grabo Jessener Str. 14 06917 Jessen Tel. 03537/2648-0 Fax 2648-26			